

Entreprise :

Adresse :

Tél / Fax :

Port :

Mail :



SAS MARSON TP

26 Route de Mazères

11400 Villeneuve la Comptal

temterrassment@orange.fr

SIRET : 838 084 838 00013


COMMUNE DE Villeneuve la Comptal

DOSSIER DE RECOLEMENT

**DISPOSITIF D'ASSAINISSEMENT
NON COLLECTIF**

M. Pattier Stephane

Adresse : 8 chemin de
Laval Bas
11400 Villeneuve la Comptal

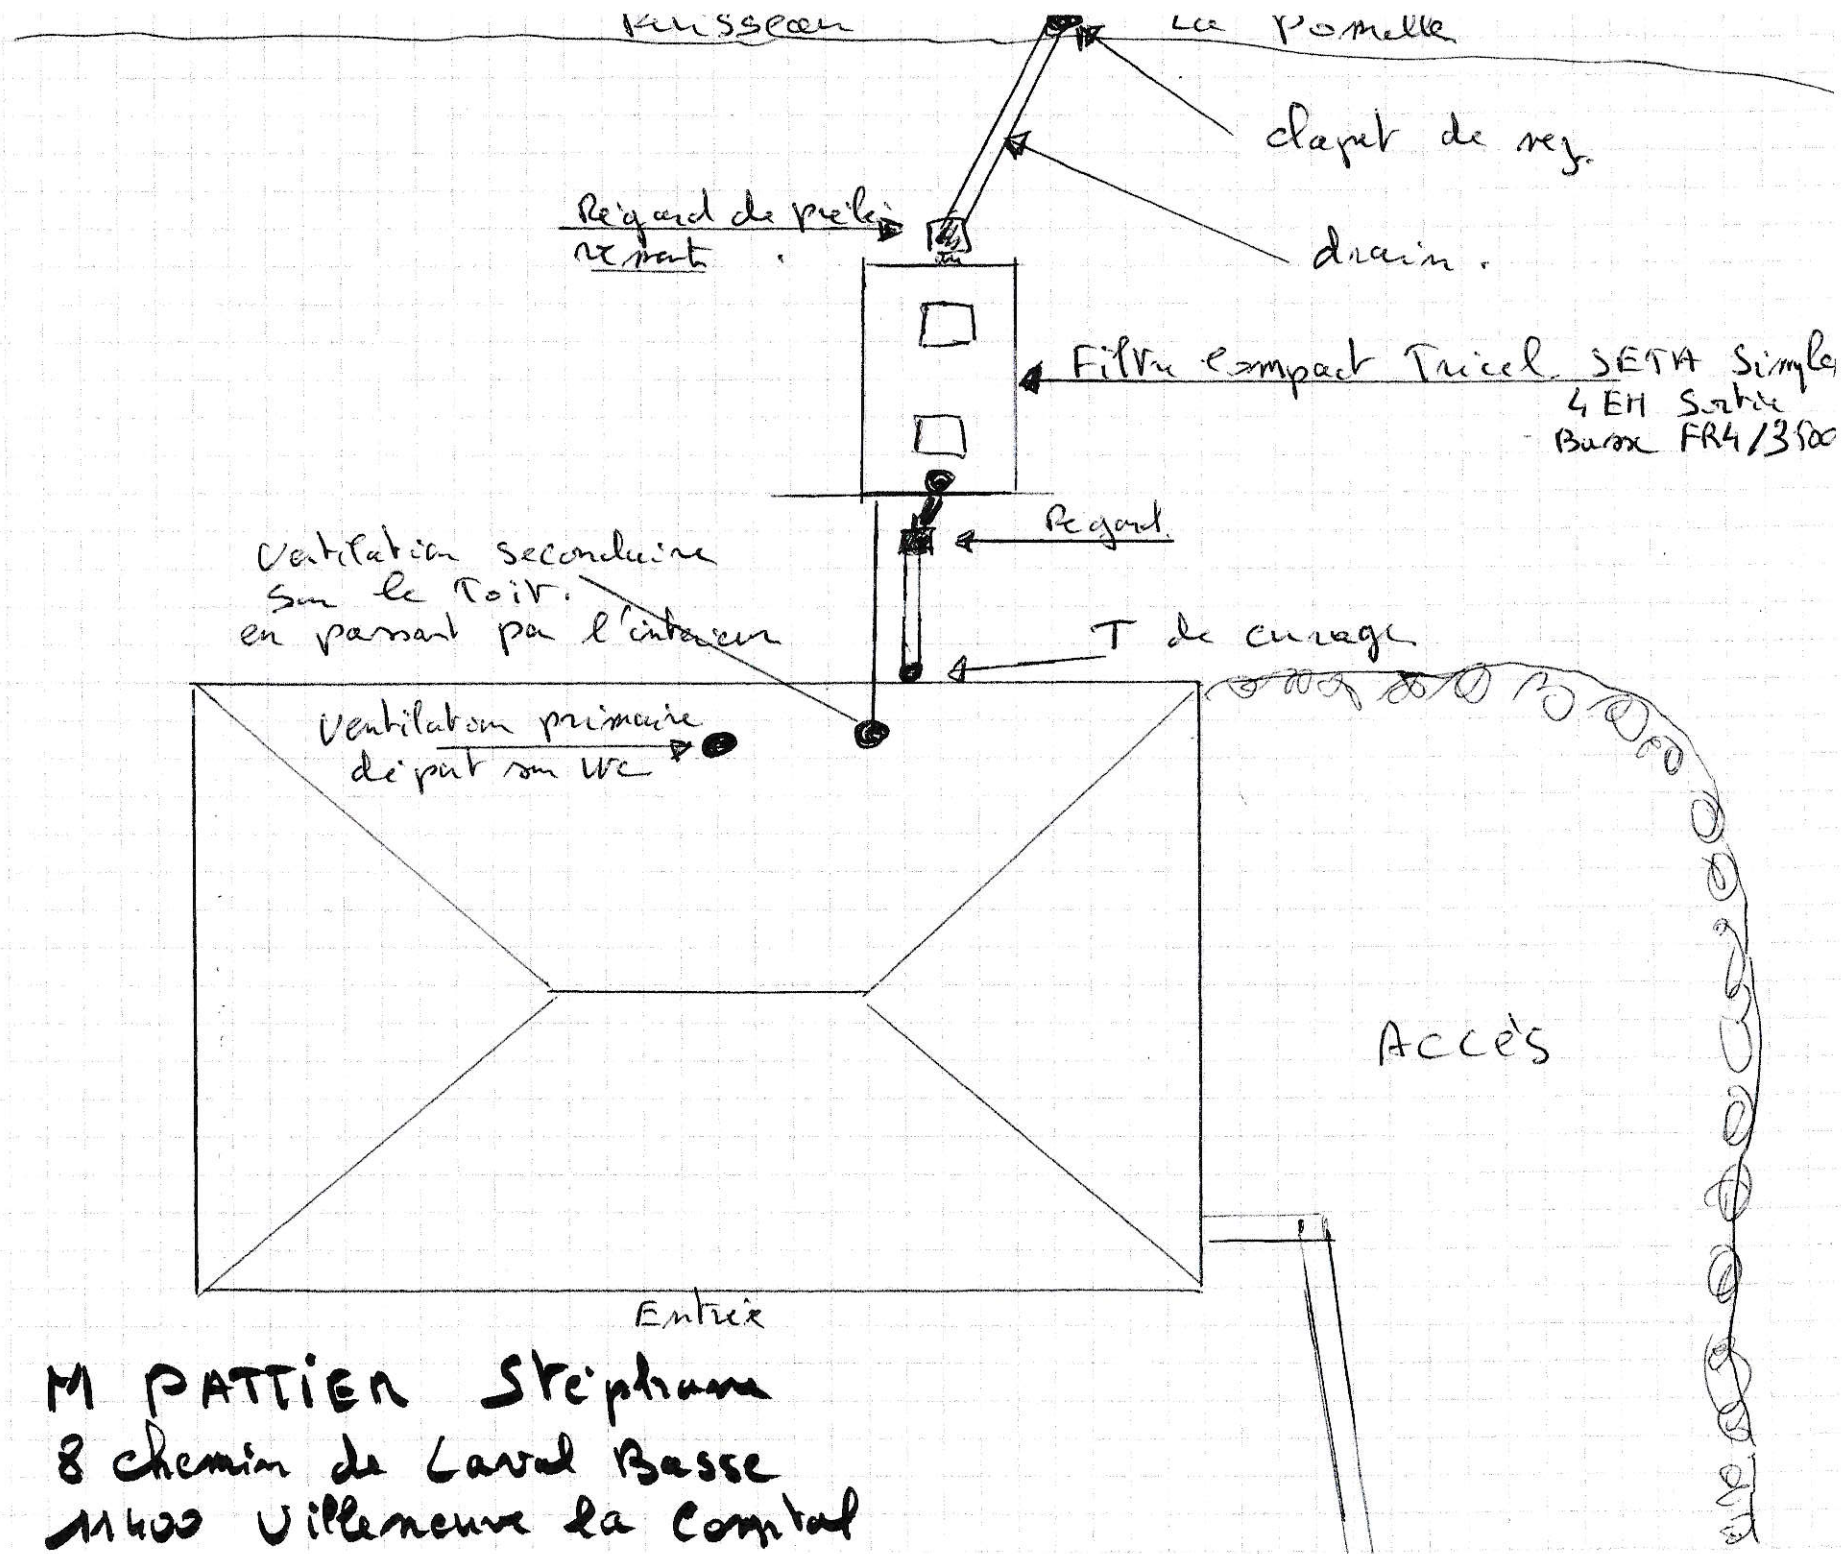

M PATTIER Stéphane
8 chemin de Laval Basse
11400 Villeneuve la Comtal