

Entreprise : Jeanjean...chauny.T.P.....
Adresse : ...169 Allée des Grimeaux.
Tél / Fax : ...11600 Portebanclaing.
Port : ...06.9844.6850.....
Mail : ...chauny.T.P@gmail.com.

COMMUNE DE


DOSSIER DE RECOLEMENT

DISPOSITIF D'ASSAINISSEMENT
NON COLLECTIF

M.^r *Pauls Dieter c.c.c.u.s*

Adresse : *Le Berger*.....
11 Portebanclaing.....
.....
.....

017 Gauss.

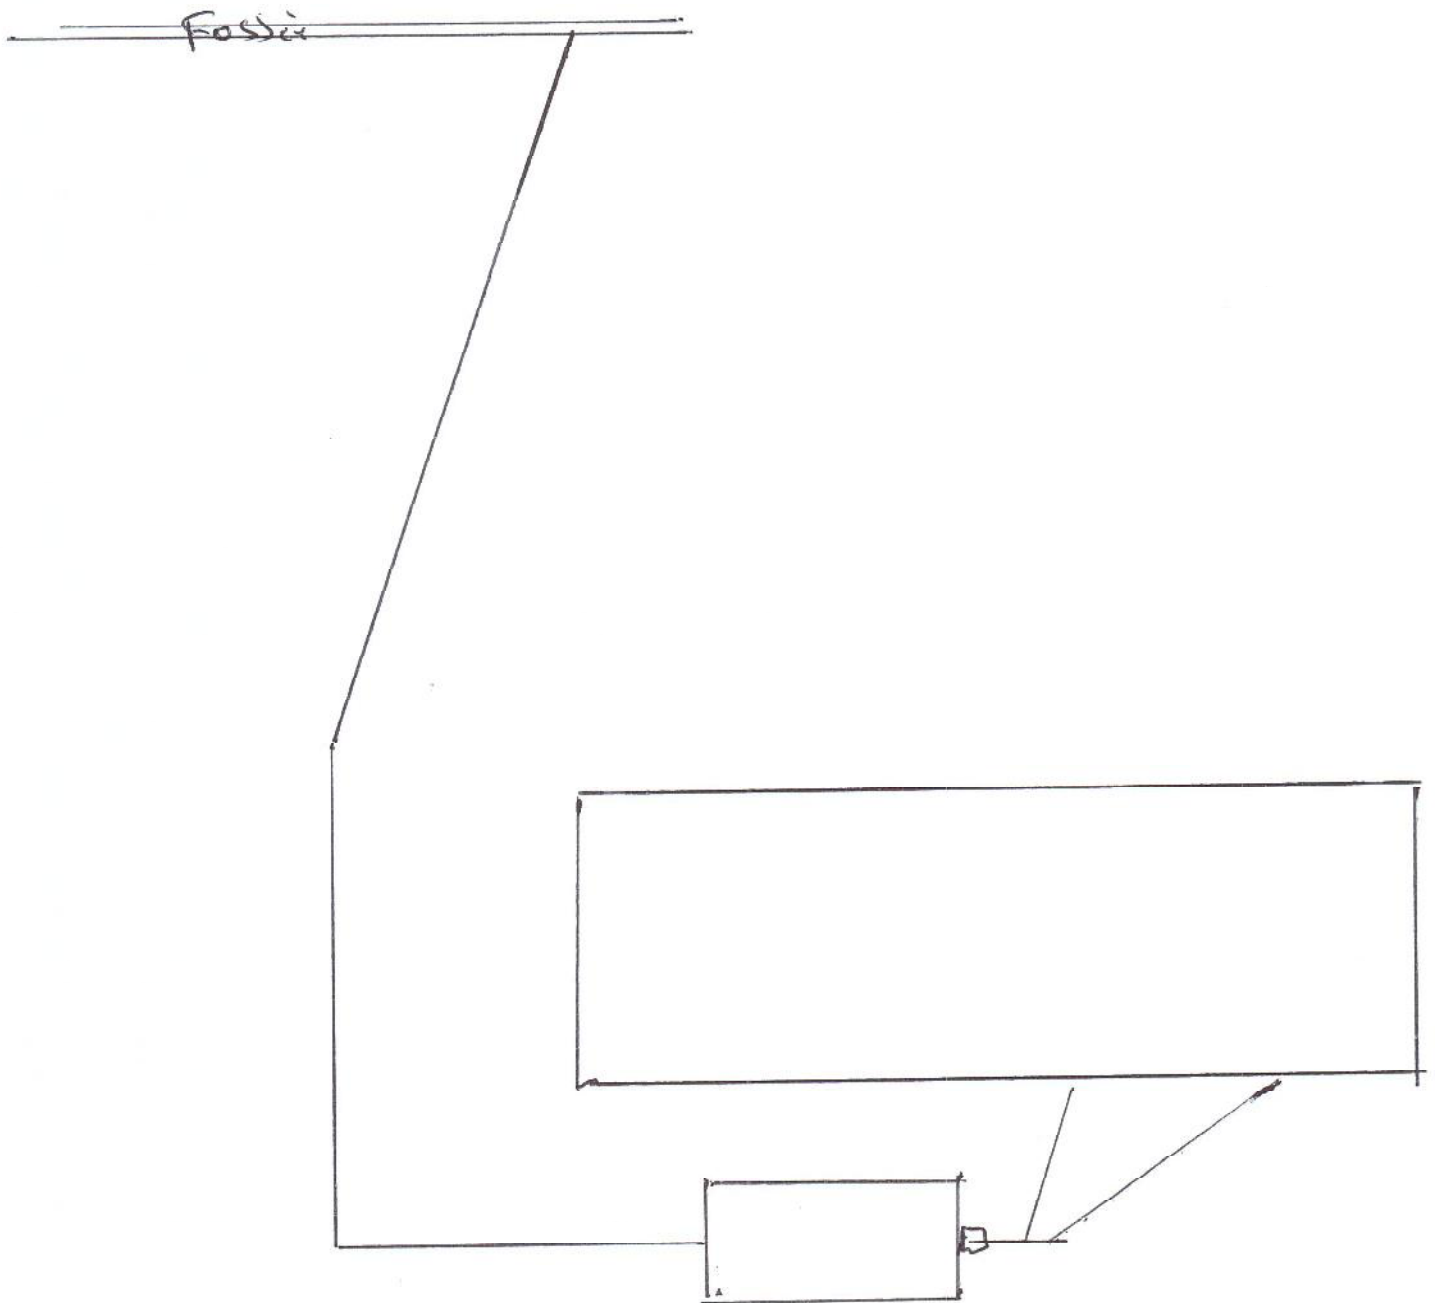

Microstation Tricel 15. 17 EN avec porte de relevage
eau claire intégrée remblayage gravette
Evacuation au fossé 95 ML PVC $\varnothing$ 40 avec clapet rete
de réseau.
1 Regard entree avec bouchon. raccordement PVC $\varnothing$ 100