

Entreprise : Jean-Jean CHAURY TP
Adresse : 167 Allée de Commerce
Tél / Fax :
Port : 06.98.46.68.50
Mail : chaurytp@gmail.com

COMMUNE DE

DOSSIER DE RECOLEMENT

DISPOSITIF D'ASSAINISSEMENT

NON COLLECTIF


M. M^{me} Aubry.....

Adresse :

11400 Saffres sur l'herse.....

.....

M¹ Aubry.

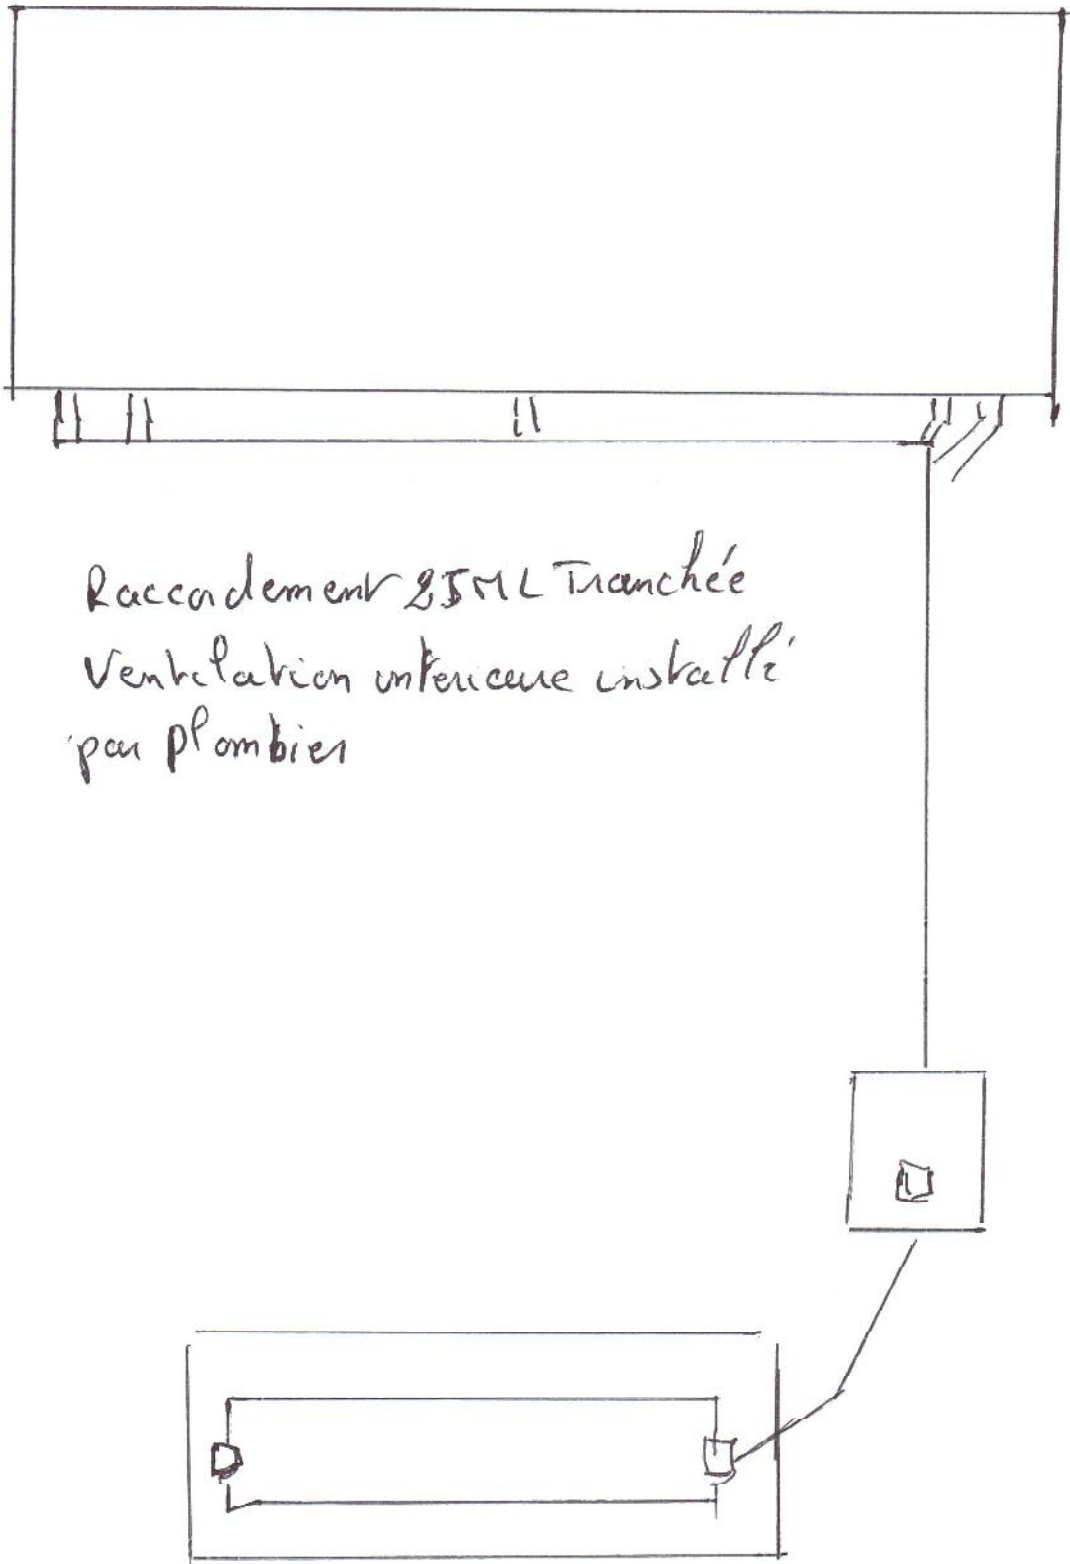

Microstation Tricel FR6 4000 remblayage gravelec
epandage. 16 ML Drain $\varnothing$ 100
2 Regards de Bouclage.
30 cm 20/40 sous drain
deotextile + remblayage terre.