


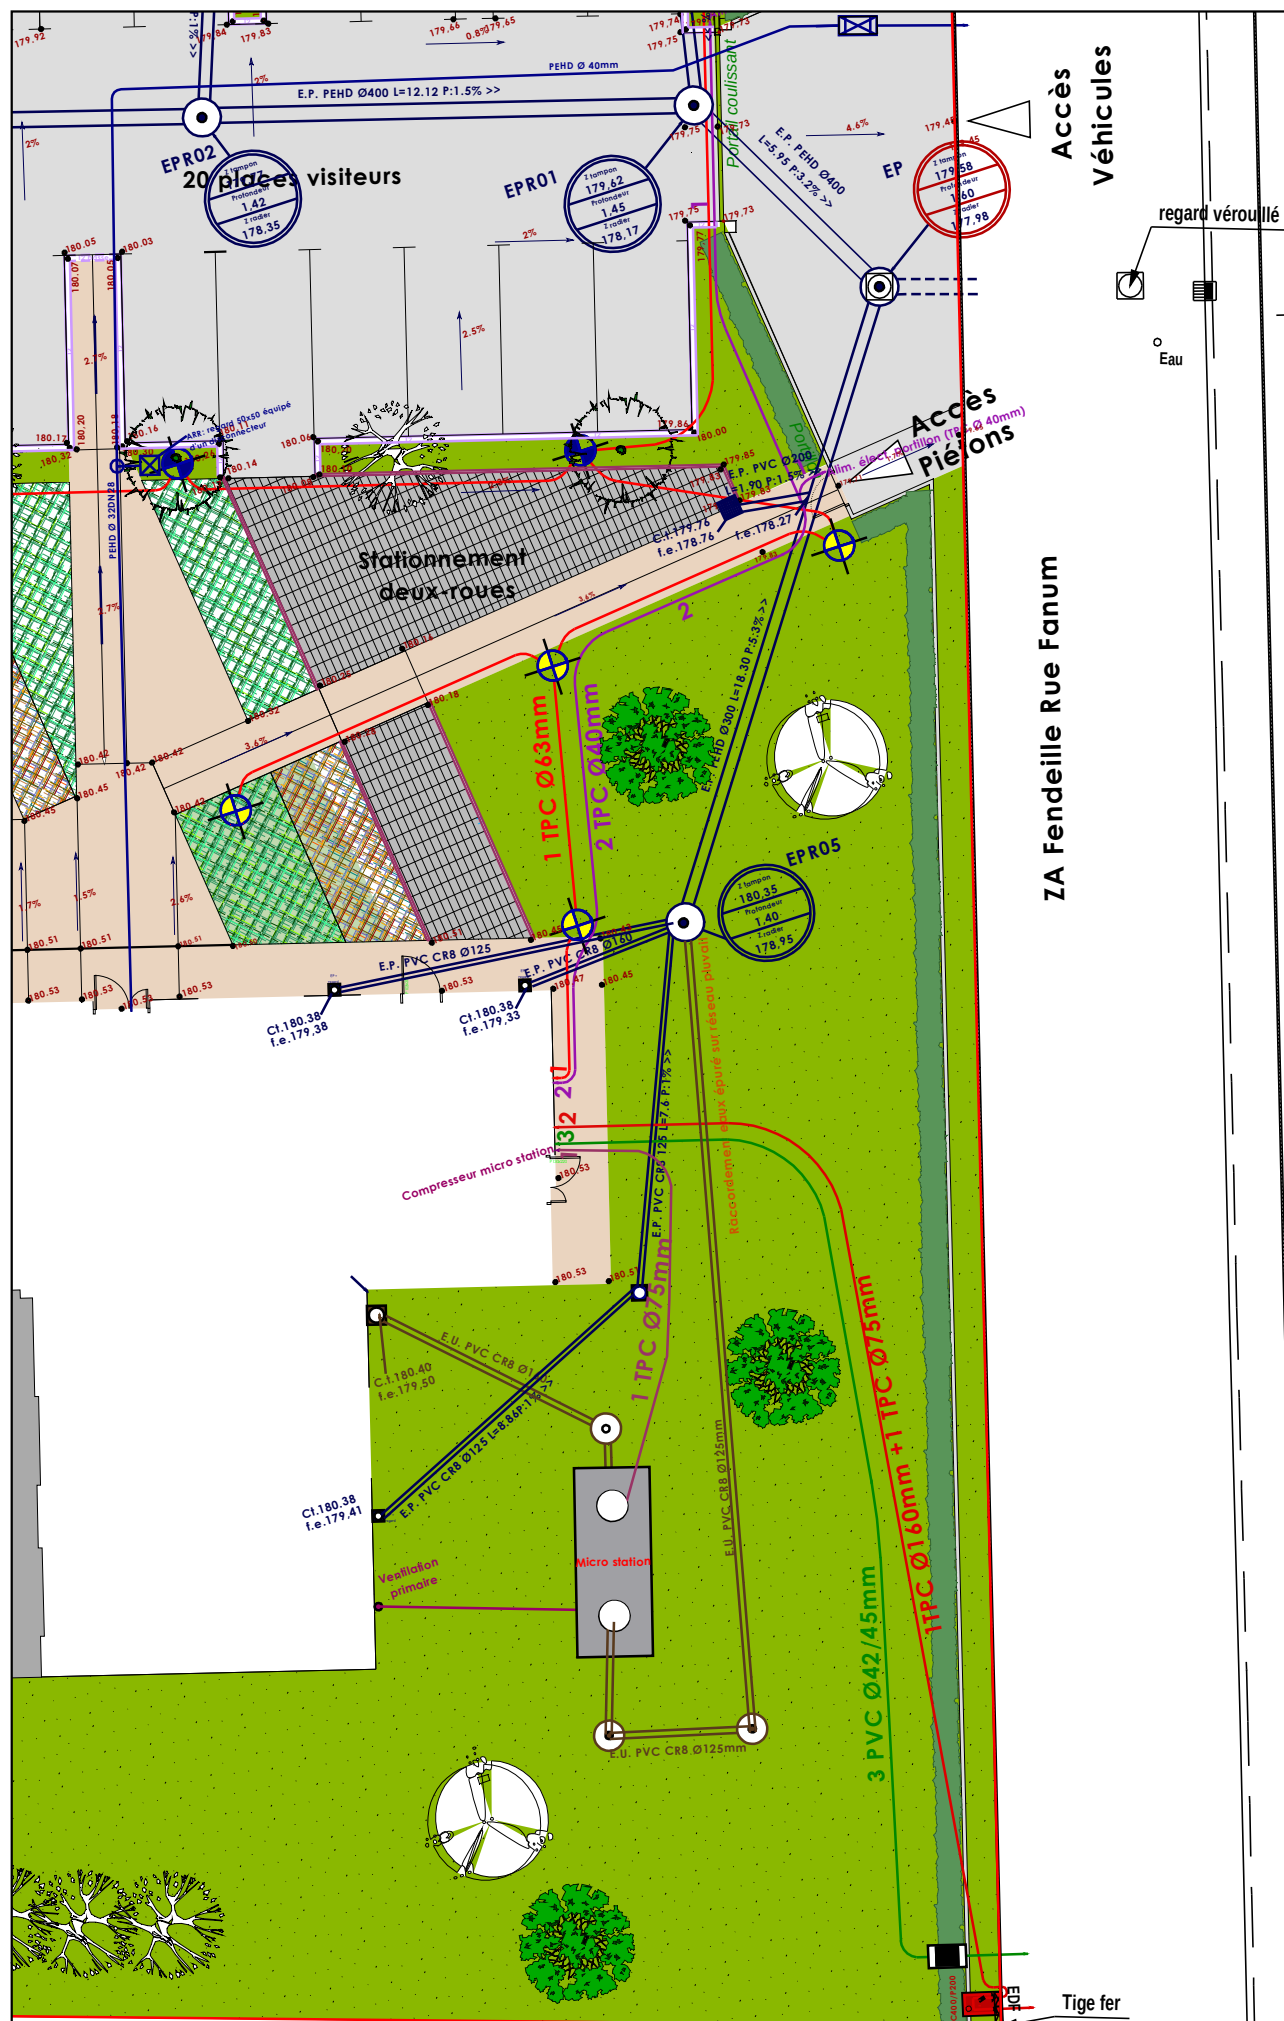

CHAUVET TP
 ZI Avenue de CATALOGNE
 11 300 LIMOUX
 Tel : 0468310963 - Fax : 0468314811
 chauvetnicolas@orange.fr

Construction d'un CEP Lot VRD

Departement de l'Aude Commune de FENDEILLE

Plan de récolement Réseaux assainissement

Echelle :	Date :	Etabli par :
Echelle 1/200	Date: 23/01/19	JD

Indice :	Objet :
A	Création du plan