


COMMUNE DE


DOSSIER DE RECOLEMENT

**DISPOSITIF D'ASSAINISSEMENT
NON COLLECTIF**

M. M. Brouillard

Adresse : Le Colombier
1167 Allée des Ormeaux

Brouillage

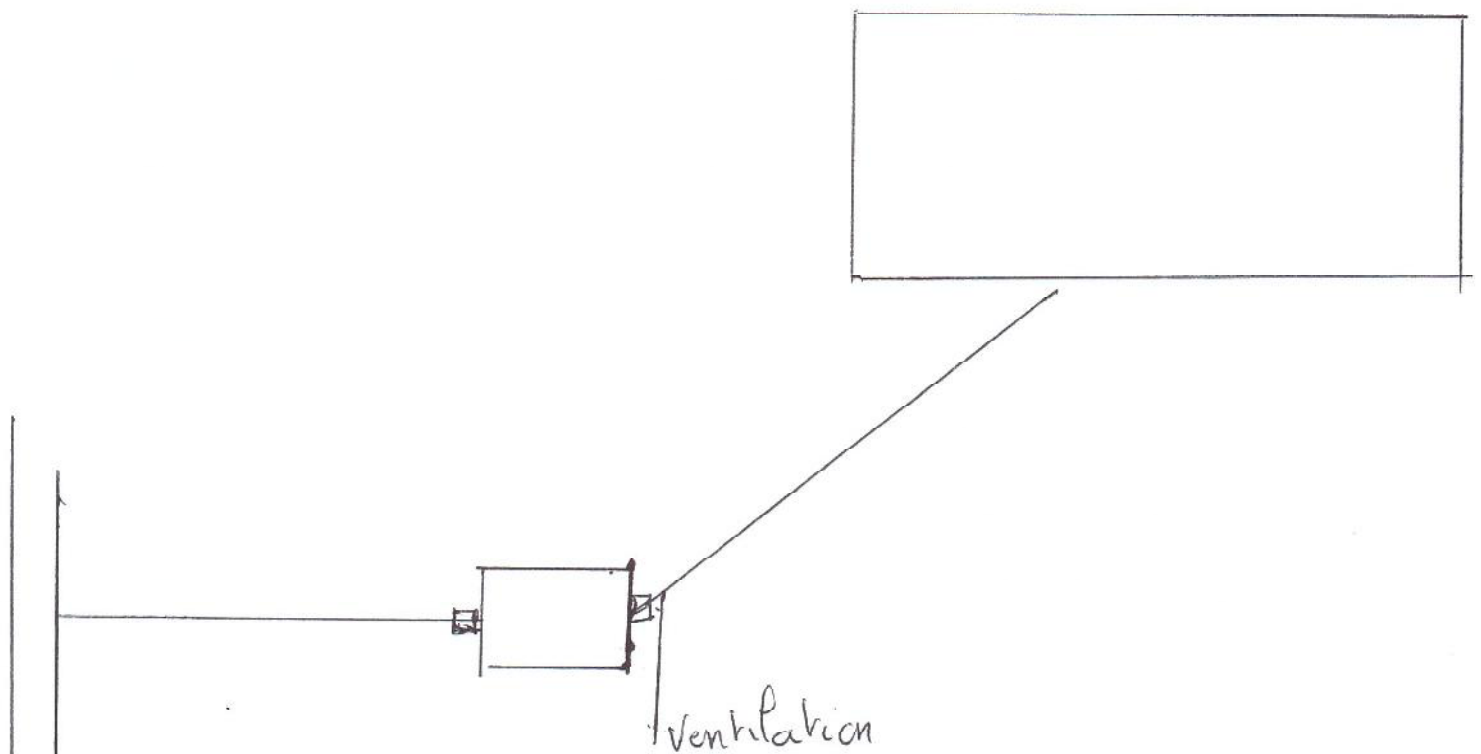

Installation Tricel FR 64000 avec remplissage gravette
Raccordement à la sonde à 12 AL avec 1 regard pied de
à la sonde 1 regard entrée
exécution fossée 12 AL avec épanchement + geotextile +
bois routé claper tête de rescale.