

Entreprise : MP Assainissement
Adresse : 690 Bd Jacques Fabre de Morthon
34070 MONTPELLIER
Tél / Fax : 06 10 59 05 28
Portable : 06 10 59 05 28
Mail : maatilia@gmail.com
Interlocuteur : DAI Abdelali

A RENSEIGNER
PAR
L'ENTREPRISE
AYANT REALISE
LES TRAVAUX

COMMUNE DE SAINT MARTIN CALANDE

DOSSIER DE RECOLEMENT

DISPOSITIF D'ASSAINISSEMENT NON COLLECTIF

M. BULLOCK KEITH

Adresse : 700 rue de l'Amoureuse
11400 SAINT MARTIN CALANDE

FILIERE INSTALLEE

MICRO STATION TOUTES EAUX DE 5EH ET DE 3750 LITRES

Exemple : FOSSE TOUTES EAUX DE 3000 LITRES AVEC PREFILTRE INTEGRE, SUIVI D'UN FILTRE A SABLE
VERTICAL DRAINE DE 25 M²

Dossier à adresser à :
SPANC – CCCLA
40 avenue du 8 mai 1945
BP 1161
11491 CASTELNAUDARY CEDEX

DOSSIER

Photos du chantier

- Prétraitement (avant et après pose)
- Traitement
- Ventilation
- Exutoire
-

ENVOYES PAR
EMAIL

Fiche technique de la filière

Filière traditionnelle :

- Prétraitement :
 - Fosse toutes eaux : Volume :M3
 - Type de matériau filtrant :
- Traitement :
 - Type de traitement :

Si Tranchées d'infiltration : Nbre :
MI :
Total MI :

Si Filtre à sable Vertical : Longueur :
Largeur :
Hauteur :

Autres :

.....
.....
.....

Filière agréée (filtre compact ou microstation) :

- Numéro d'agrément : 2015-008
- Dénomination commerciale : ...EASYONE.....
- Capacité maximale de traitement :5..EH
- Fonctionne par intermittence : oui ☒ non ☐
- Souscription d'un contrat de maintenance : oui ☐ non ☒

Filtre planté :

- Numéro d'agrément :
- Dénomination commerciale :
- Capacité maximale de traitement : EH
- Nombre de bassins :
- Profondeur :
- Surface totale :

Caractéristique des différents regards du filtre

.....

.....

.....

.....

Rejet

- Par infiltration : oui ☐ non ☒
- Direct : oui ☒ non ☐ Si oui,
- au fossé oui ☒ non ☐
 - autre oui ☐ non ☐ Préciser


Pièces à produire par l'entreprise lors du contrôle de réception

- Document et bon de livraison de la fosse toutes eaux et (ou) bac à graisse et (ou) système agréé
- Bon de pesée ainsi que provenance des différents matériaux constituant les ouvrages, à savoir : sable filtrant, sable de calage, gravier 20/40 (l'entreprise veillera à ce que les copies soient visibles)
- Bon de vidange des ouvrages existants ainsi que lieu de dépotage

Les pièces demandées dans ce dossier sont obligatoires pour la délivrance du certificat de conformité.

Le service SPANC

Schéma de L'Assainissement Réalisée à
700 rue de l'Amoureuse 11400 Saint Martin Lalande

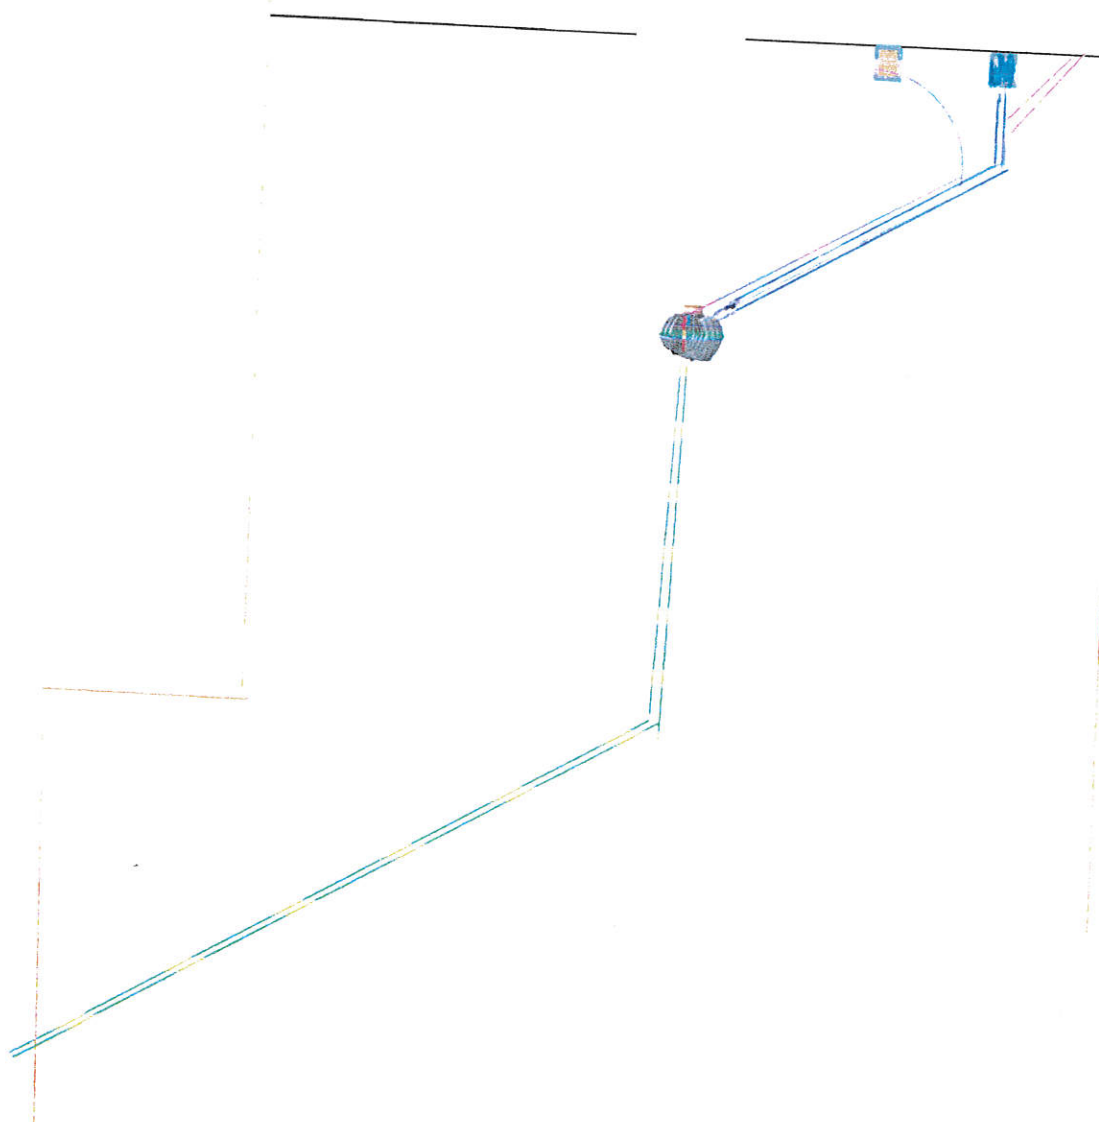

Légende

	Sortie du tuyau de la maison et regard
	Tuyau qui amène l'eau salle dans le micro station EasyOne
	Tuyau de ventilation qui monte devant la façade jusqu'au toit, branché avec un T du tuyau qui amène l'eau salle dans le micro station EasyOne
	Limite de la propriété
	Micro station EasyOne, situé à 3m de chaque de deux côtés limites de la propriété, < 7m de la maison, et 1,6m d'un arbre
	Tuyau de 34m de longueur linéaire qui amène l'eau épurée du micro station EasyOne et la rejette dans le fossé
	Façade de la maison
	Armoire de pilotage
	Tuyaux de liaison entre Micro Station EasyOne et armoire de pilotage

