

Entreprise : SARL SZGP GONDONNAGE
Adresse : 1616 RTE DE TOULOUSE
CASTELNAUDARY
Tél / Fax : 06 75 86 82 75
Portable :
Mail : szgpgondonnage@gmail.com
Interlocuteur : PERES Gilbert

A RENSEIGNER
PAR
L'ENTREPRISE
AYANT REALISE
LES TRAVAUX

COMMUNE DE MONTFERRAND (M)

DOSSIER DE RECOLEMENT
DISPOSITIF D'ASSAINISSEMENT NON COLLECTIF

M. DELZ - GRAUBY

Adresse : LOT DE LA FOUNT DEL FAURE
1320 MONTFERRAND

FILIERE INSTALLEE

MICRO-STATION 6EH ACTIC LEVER AT 122
SUIVI D'UN DRAIN DE 10M ET REJET FOSSE

Exemple : FOSSE TOUTES EAUX DE 3000 LITRES AVEC PREFILTRE INTEGRE, SUIVI D'UN FILTRE A SABLE
VERTICAL DRAINE DE 25 M²

Dossier à adresser à :
SPANC - CCCLA
40 avenue du 8 mai 1945
BP 1161
11491 CASTELNAUDARY CEDEX

Caractéristique des différents regards du filtre

.....

.....

.....

.....

Rejet

- Par infiltration : oui ☒ non ☐
- Direct : oui ☒ non ☐ Si oui,
- au fossé oui ☒ non ☐
 - autre oui ☐ non ☐ Préciser

Pièces à produire par l'entreprise lors du contrôle de réception

- Document et bon de livraison de la fosse toutes eaux et (ou) bac à graisse et (ou) système agréé
- Bon de pesée ainsi que provenance des différents matériaux constituant les ouvrages, à savoir : sable filtrant, sable de calage, gravier 20/40 (l'entreprise veillera à ce que les copies soient visibles)
- Bon de vidange des ouvrages existants ainsi que lieu de dépotage



Les pièces demandées dans ce dossier sont obligatoires pour la délivrance du certificat de conformité.

Le service SPANC

PLAN D'IMPLANTATION DES FILIERES D'ASSAINISSEMENT NON COLLECTIF

Echelle : 1 / 250

PROPRIETAIRES : M. Grauby et Mme.Dolz.
PROJET : Définition du système d'assainissement (5 EH).
ADRESSE : Chemin de la fount des faourès.
COMMUNE : Montferrand (11).

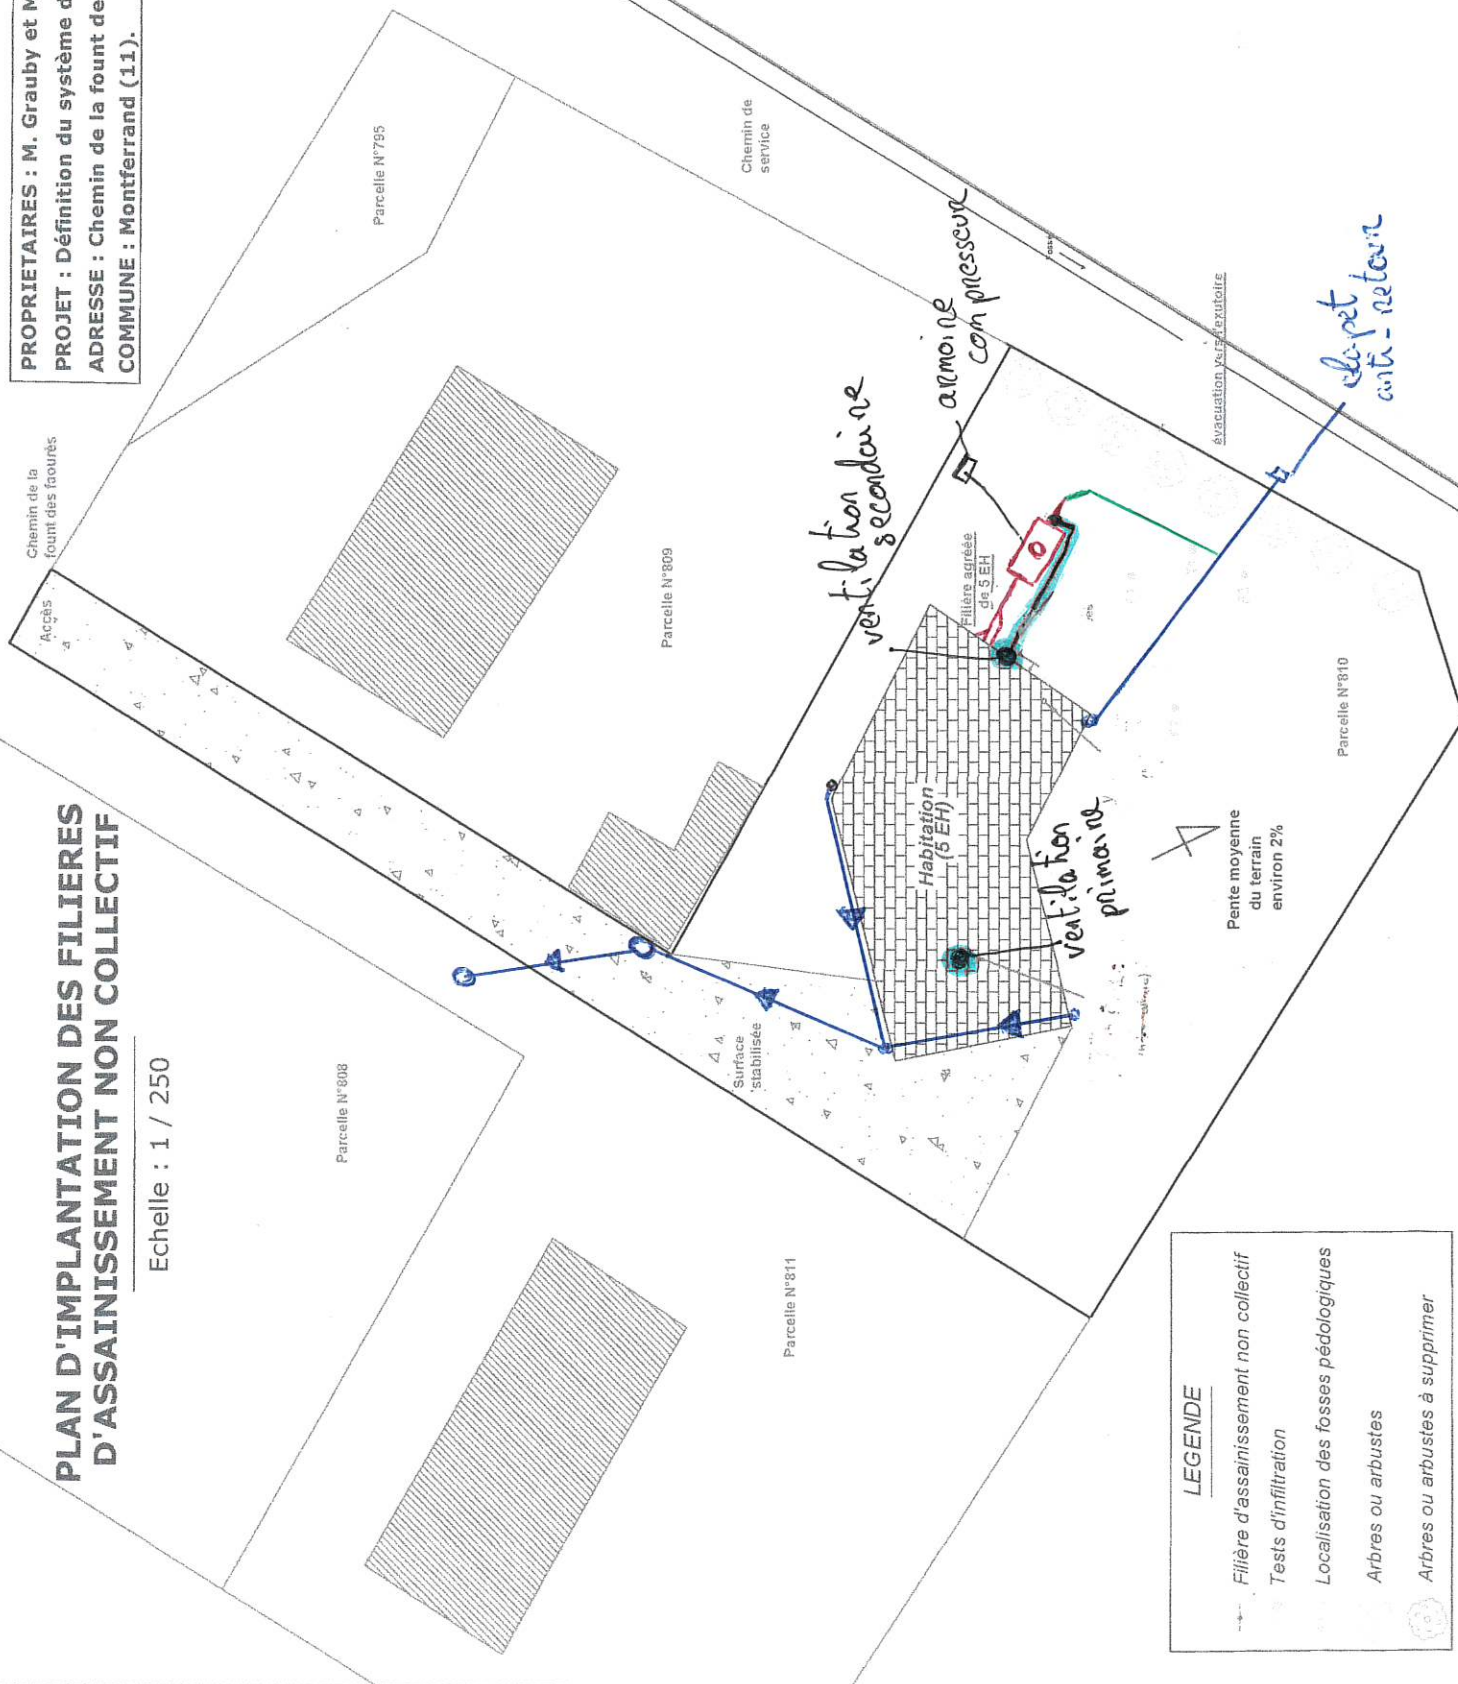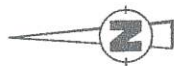

- Réseau EU
- Drainage Ø100
- pluvial
- ventilation

Février 2020



VMO Occitanie
2, rue Georges Charpak
81100 Castres
Tél : 04.68.47.71.86
e.gutierrez@valterra.fr

